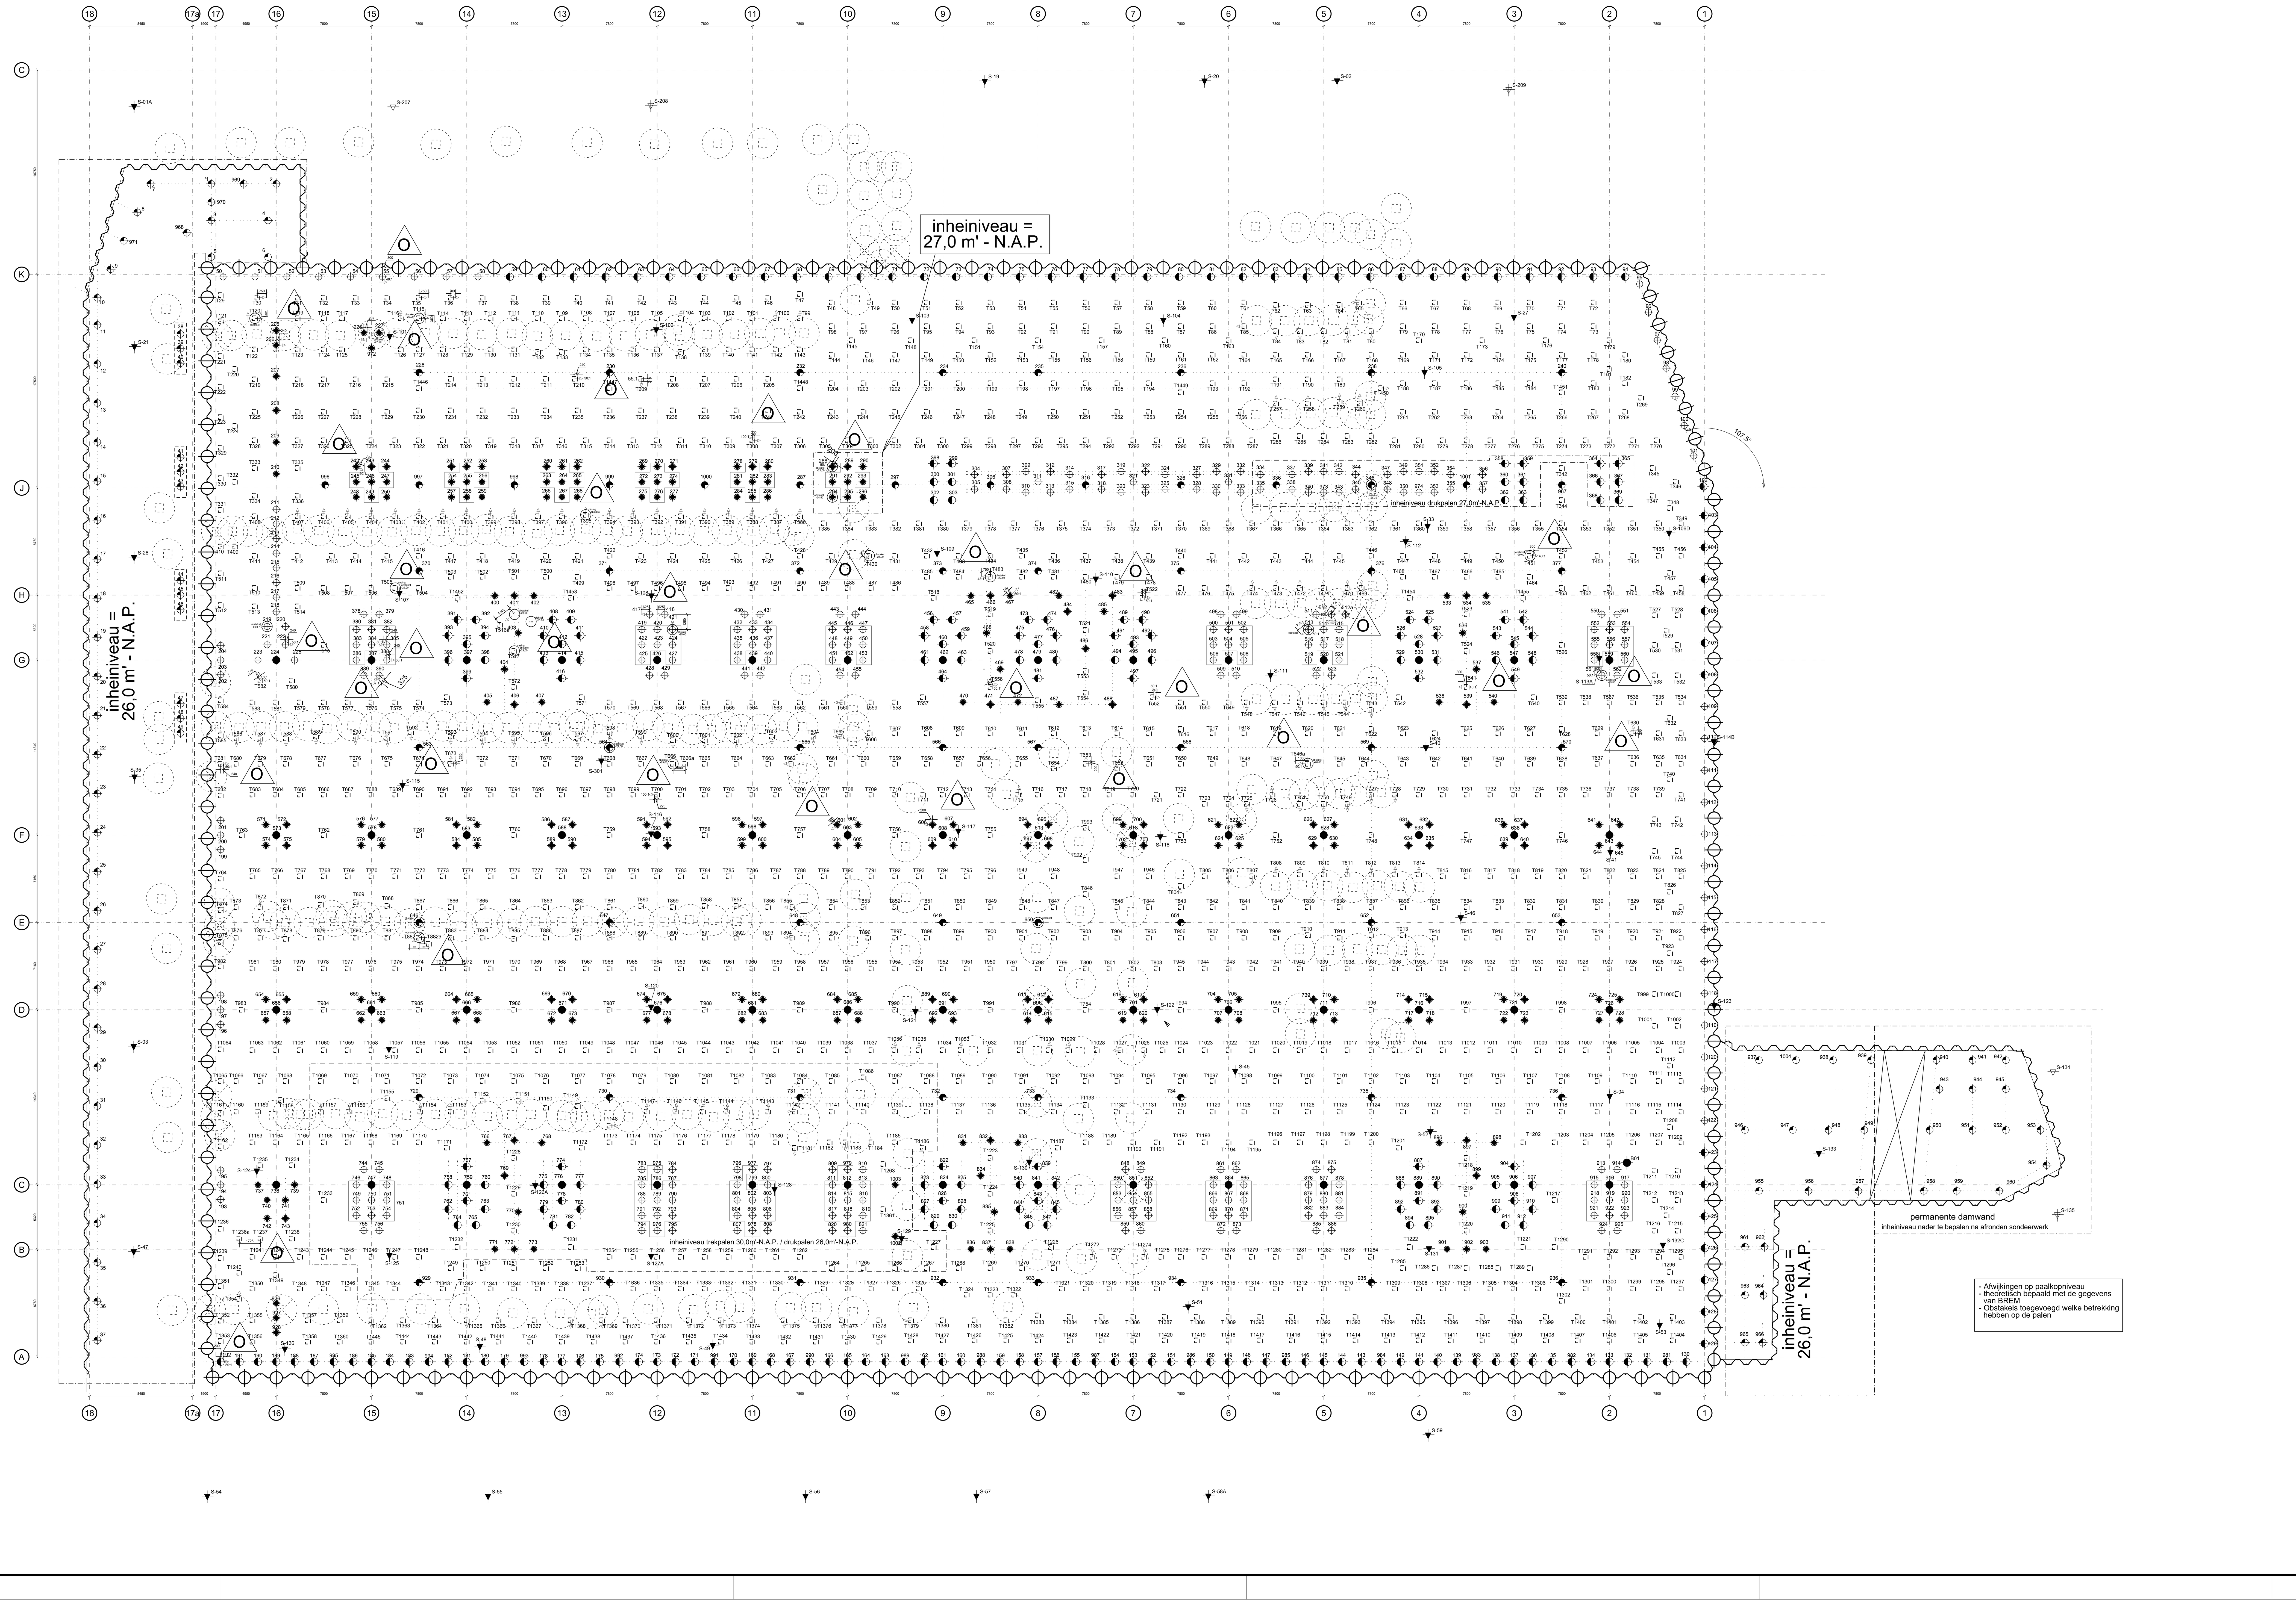

- Afwijkingen op paalkopniveau
- theoretisch bepaald met de gegevens van BREM
- Obstakels toegevoegd welke betrekking hebben op de palen

in de grond gevormde grondverdringende palen

paaltype: VIBROCOMBINATIEPALEN						
merk	afmeting schacht (mm)	afmeting voetplaat (mm)	inheiniveau (m'-N.A.P.)	max. trek-belasting Fr;d (kN)	max. paal-belasting Fr;d (kN)	aantal
◐	Ø610	Ø710	26,00	360	4200	250
			27,00	360	3700	
⊕ *	Ø510	Ø560	26,00	310	3100	293
			27,00	310	2770	
◆ *	Ø510	Ø560	26,00	310	2750	249
			27,00	310	2750	
⌑	Ø510	Ø560	29,00	700	1600	1420
			30,00	670	1600	
paaltype: VIBROPALEN						
◔	Ø510	Ø560	26,00	-	3000	83

* etc. In dit gebied geldt: Fd;trek=240kN
Wel alle palen te wapenen op Fd;trek=330kN

paaltype: STALEN BUISPALEN						
merk	afmeting (mm)	afmeting voetplaat (mm)	inheiniveau (m'-N.A.P.)	max. trek-belasting Fr;d (kN)	max. paal-belasting Fr;d (kN)	aantal
●	Ø610	Ø630	26,00	-	2900	60
◕	Ø559	Ø570	26,00	-	2500	62
			27,00	-	2250	

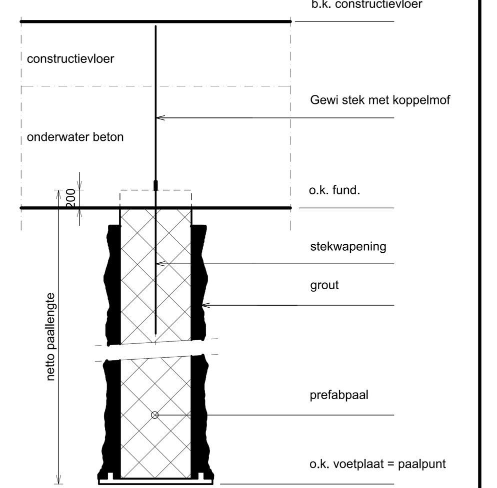

Algemeen principe paaldetail vibro combinatiepaal

Algemeen : (tenzij anders aangegeven)

- Peil = 0 = b.k. afgewerkte begane grondvloer =3,70 m' +N.A.P
- voor o.k fundering/poeren zie funderingstekeningen

S-... uitgevoerde sonderingen

S-... nog uit te voeren sonderingen

B01 grondboring

Standaard inheiniveau's : - drukpalen / buispalen : 26,0 m'-N.A.P.
- trekpalen : 29,0 m'-N.A.P.

Drukpaal : Vibrocombinatiepaal Ø 610/710 met prefabkern 380x380

Drukpaal : Vibrocombinatiepaal Ø 510/560 met prefabkern 320x320

Drukpaal : Vibrocombinatiepaal Ø 510/560 met prefabkern 320x320

Trekpaal : Vibrocombinatiepaal Ø 510/560 met prefabkern 320x320

Stalen buispaal Ø 610x12,7 (S355) gevuld met beton C53/65
Ten behoeve van kolomfunctie van -1 vloer tot in -4 vloer wapening aanbrengen,12 Ø 32 FeB 500HWL

Stalen buispaal Ø 559x12,7 (S355) tijdelijk t.b.v bouwfase (stempelraam)

Vibro paal Ø510/560

Gebaseerd op de berekeningen DHV :
1/001 gewichts- en stabiliteitsberekening onderbouw
1/002 stabiliteitsberekening bovenbouw langsrichting
1/003 gewichts- en stabiliteitsberekening bovenbouw
1/004 gewichts- en stabiliteitsberekening stramien 01 & 16 (kopgevels)

Voor grondmech. advies zie rapport Geomet :
- Bouwputadvies, rapport no. AA08866-35 d.d. 19-08-2009
- Grondonderzoek, rapport no. AA08866-1 d.d. 07-07-2006 en no. AA08866-41 d.d.16-11-2009
- Funderingsadvies, rapport no. AA08866-42 d.d. 18-11-2009
- Verbindingstunnel Rottanova, rapport no. AA08866-36 d.d. 25-09-2009

- paal nr. T1 t/m T28, T525 komen niet voor
- paal nr. 229 is vervangen door nr. T1446
- paal nr. 231 is vervangen door nr. T1447
- paal nr. 233 is vervangen door nr. T1448
- paal nr. 237 is vervangen door nr. T1449
- paal nr. 239 is vervangen door nr. T.1450
- paal nr. 241 is vervangen door nr. T1451
- paal nr. T343 is vervangen door nr. 967
- palen T337 t/m T341 zijn vervangen door nr. 996 t/m 1000

= Volledig te verwijderen bestaande paal (hart paal = hart symbool) 37 stuks

= Zone bestaande paal (hart paal = hart symbool)

= paal 43:1 schoor heien

rev.	datum	fase	status	get.	omschrijving
O	07-09-2010	U	3	cb	As-Built gegevens toegevoegd
M	11-06-2010	U	3	cb	zie wijz.driehoek(en)
L	17-05-2010	U	3	cb	zie wijz.driehoek(en) i.v.m. palen ventilatie ruimte t.g.v. kabelgoot
K	27-04-2010	U	3	fvt	zie wijz.driehoek(en) i.v.m. wijz. roltrap opstelling
J	19-02-2010	U	3	js	zie wijz.driehoek(en) t.g.v. verplaatsen L&L lift
I	05-02-2010	U	3	js	zie wijz.driehoek(en)
H	28-01-2010	U	3	js	zie wijz.driehoek(en)
G	19-01-2010	U	3	js	zie wijz.driehoek(en)
F	11-01-2010	U	3	js	Palenstaat bijgewerkt
E	09-12-2009	U	3	js	zie wijz.driehoek(en), betreft aanpass. n.a.v. afronden sondeerrapport
D	16-11-2009	B	3	st	zie wijzigingsdriehoeken
C	08-10-2009	B	3	st	zie wijzigingsdriehoeken
B	25-09-2009	B	3	st	zie wijzigingsdriehoeken
A	03-09-2009	B	3	st	
0	30-10-2008	DO	2	dk	

fase: U

$FILEL$

faseverklaring VO=Voorlopig Ontwerp DO=Definitief Ontwerp B=Bestek U=Uitvoering

statusverklaring 1=intern 2=concept 3=geldend 4=goedgekeurd 5=contract 6=revisie

DHV
Postbus 2078 3000 CB Rotterdam
Wilhelminakade 304 3072 AR Rotterdam
telefoon (010) 2 794 794
fax (010) 2 794 700
e-mail Rotterdam@dhv.com
internet www.dhv.nl/bouwenindustrie

opdrachtgever Provast, Den Haag
architect MVRDV, Rotterdam

project **Markthal Rotterdam**
onderdeel **Palenplan overzicht**

		project nr.	bouwdeel	schaal	formaat
raadgevend ingenieur	ir. M.J.G. Hermens	W5756		1:200	A0
projectleider	ing. H. Ulfati	code	bouwlaag	bladnummer	type
constructeur	ir. A.C.B. Schuurman	C	-5	00	P
tekenaar	J.G.M.Solleveld				